



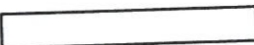











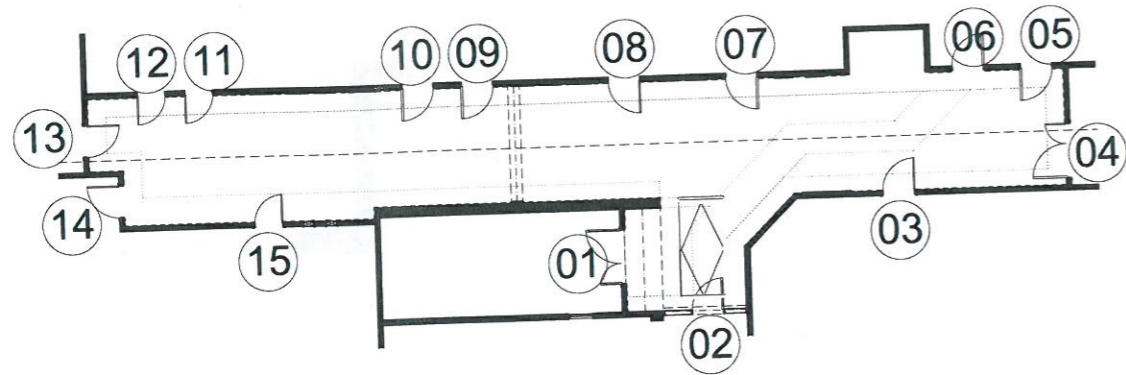

# DOPOSAŻENIE KORYTARZA BIBLIOTEKI W OŻAROWIE MAZOWIECKIM

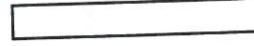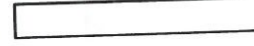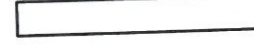

- |                           |    |                              |   |  |
|---------------------------|----|------------------------------|---|--|
| drzwi w kolorze MALOWANIE | 01 | drzwi dwuskrzydłowe szklone; |    | malowanie RAL 4004 Bordeauxviolet                                    |
| drzwi białe MALOWANIE     | 02 | drzwi jednoskrzydłowe pełne; |    | malowanie RAL 4004 Bordeauxviolet <u>lub nowe w systemie szklone</u> |
|                           | 03 | drzwi jednoskrzydłowe pełne; |    | <del>malowanie RAL 9003 Signalweiß</del>                             |
|                           | 04 | drzwi dwuskrzydłowe pełne;   |    | <del>malowanie RAL 9003 Signalweiß</del>                             |
|                           | 05 | drzwi jednoskrzydłowe pełne; |    | <del>malowanie RAL 9003 Signalweiß</del>                             |
| drzwi w kolorze MALOWANIE | 06 | drzwi jednoskrzydłowe pełne; |    | <del>malowanie RAL 9003 Signalweiß</del>                             |
|                           | 07 | drzwi jednoskrzydłowe pełne; |   | <del>malowanie RAL 9003 Signalweiß</del>                             |
|                           | 08 | drzwi jednoskrzydłowe pełne; |  | <del>malowanie RAL 9003 Signalweiß</del>                             |
|                           | 09 | drzwi jednoskrzydłowe pełne; |  | <del>malowanie RAL 9003 Signalweiß</del>                             |
| drzwi w kolorze MALOWANIE | 10 | drzwi jednoskrzydłowe pełne; |  | malowanie RAL 9003 Signalweiß  |
|                           | 11 | drzwi jednoskrzydłowe pełne; |  | <del>malowanie RAL 9003 Signalweiß</del>                             |
|                           | 12 | drzwi jednoskrzydłowe pełne; |  | <del>malowanie RAL 9003 Signalweiß</del>                             |
|                           | 13 | drzwi jednoskrzydłowe pełne; |  | <del>malowanie RAL 9003 Signalweiß</del>                             |
| drzwi w kolorze MALOWANIE | 14 | drzwi jednoskrzydłowe pełne; |  | malowanie RAL 9003 Signalweiß  |
|                           | 15 | drzwi jednoskrzydłowe pełne; |  | <del>malowanie RAL 9003 Signalweiß</del>                             |

drzwi projektuje się wykończyć opaską  
malowanie dla wszystkich drzwi RAL 4004 Bordeauxviolet



WSZELKIE PRAWA AUTORSKIE WRAZ  
Z MAJĄTKOWYMI  
JAK RÓWNIEŻ WZGLĘDEM  
PUBLIKACJI  
NALEŻĄ DO AUTORA

Gałużka TODD

Biblioteka: korytarz -wnętrza  
ul. Szkolna 2 OŻARÓW MAZOWIECKI  
drzwi

rysunek  
skala 1:200

data 22.06.2021